



美咲町立加美小学校・美咲中央小学校屋内運動場空調設備等整備工事

美咲町立加美小学校

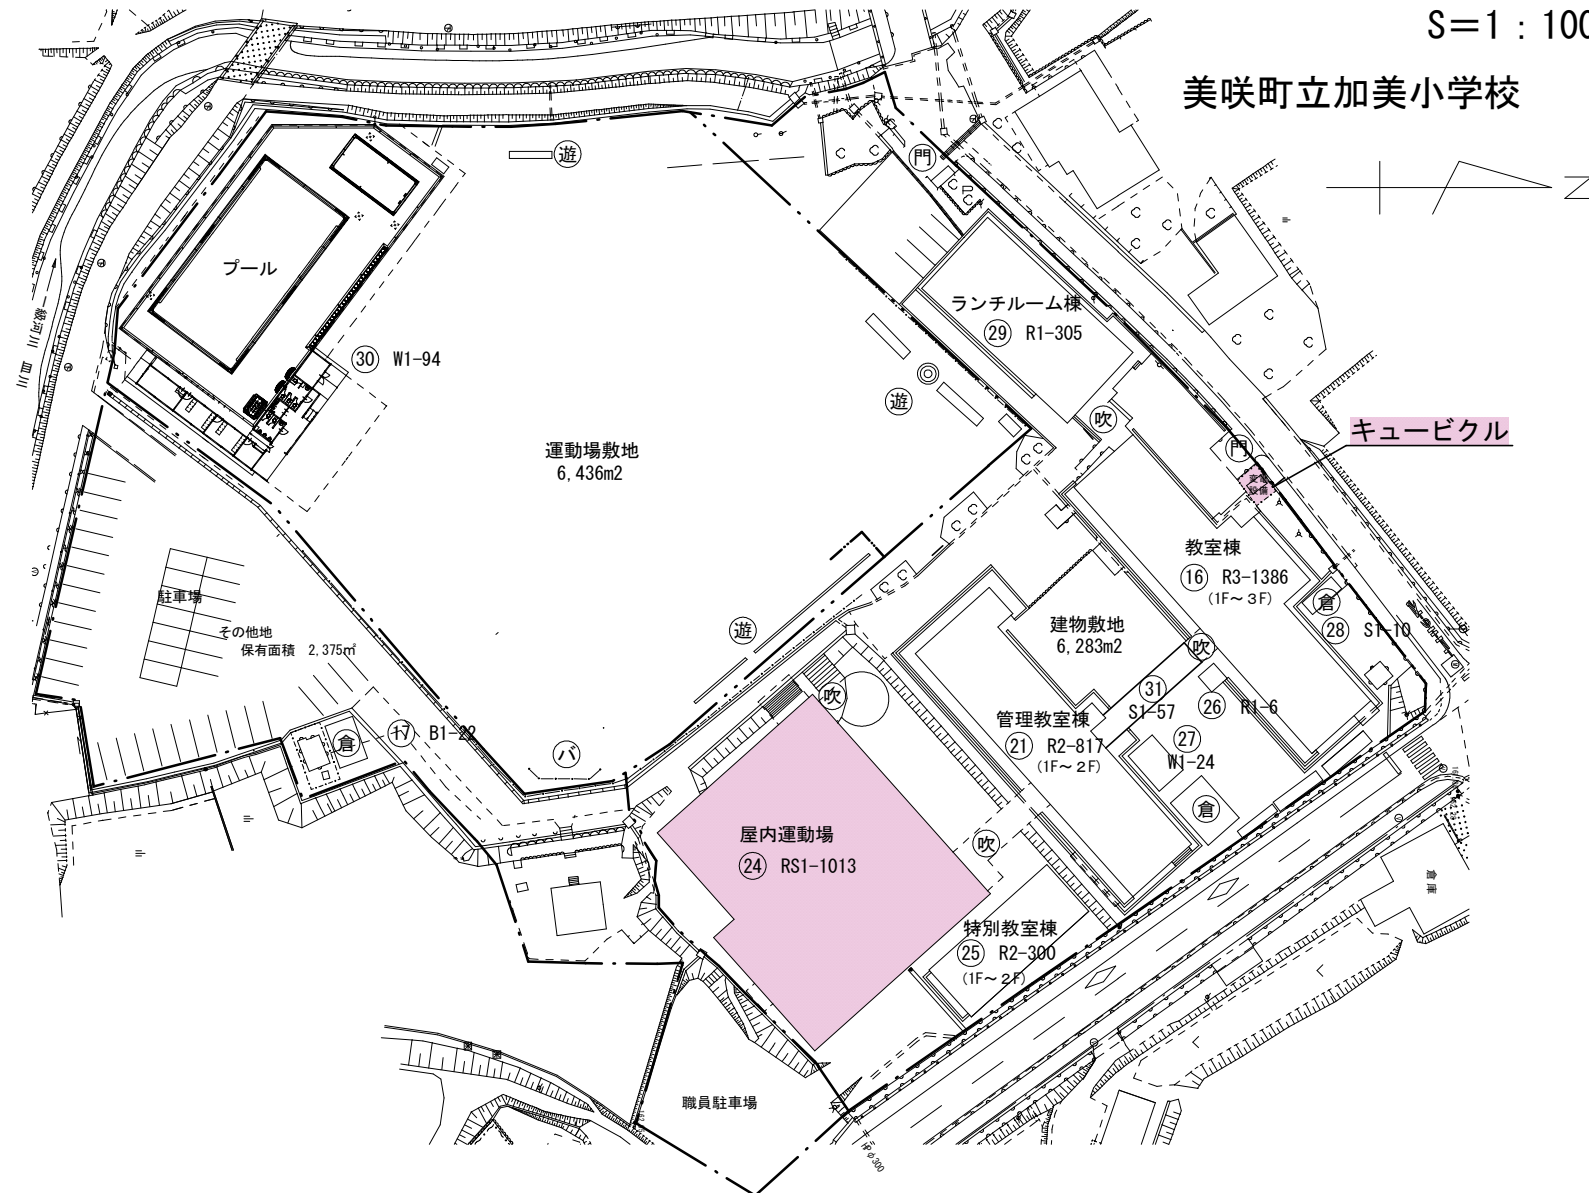

美咲町立加美小学校

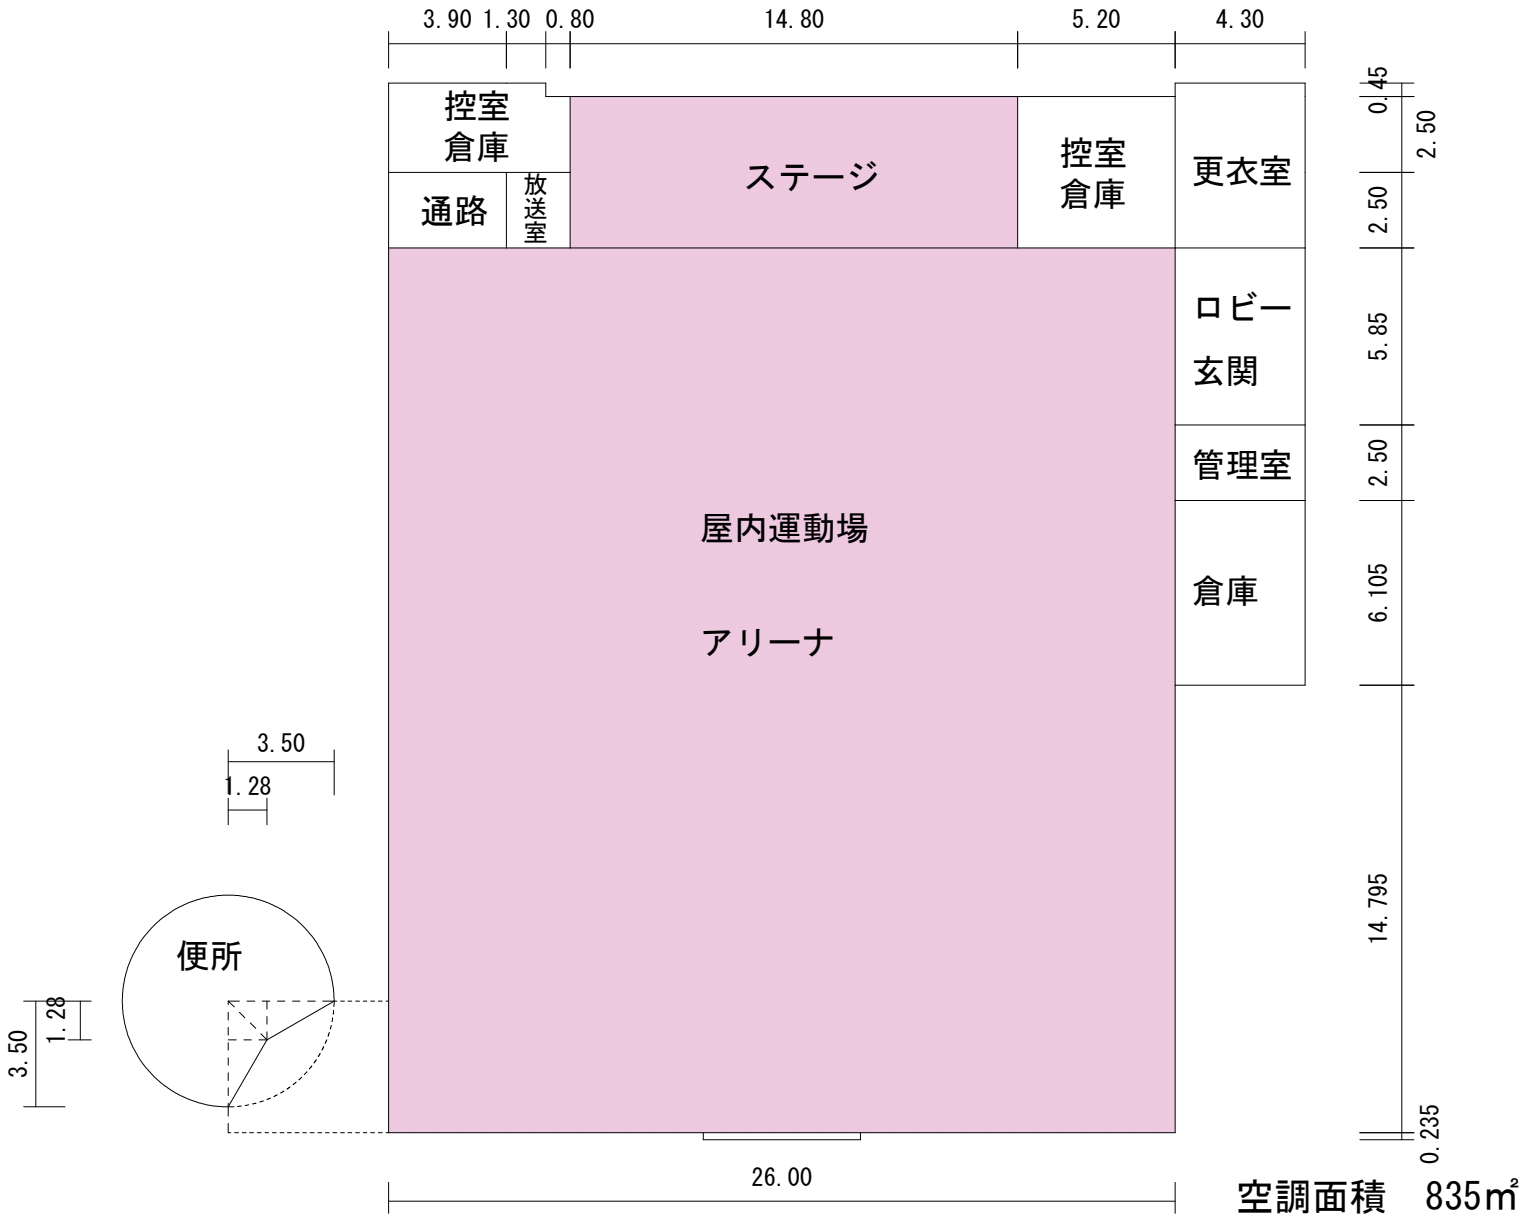


E-020整理番号



REV	日付	変更事項	サイン	REV	日付	変更事項	サイン	承諾	校図	作図	 デンキな、デンキ人間集団 旭電業株式会社 津支店 津山市小原183-4 TEL 0868(31)3331 FAX 0868(31)1877	工事名称	美咲町立加美小学校大規模改修工事(2期工事)		SCALE A1: 1/100 A3: 1/200	図面 NO. E-021
①	-			⑥	-							図面名称	構内配電線路設備図	変更回数		
②	-			⑦	-										DATE	
③	-			⑧	-										2020.11.25	整理番号
④	-			⑨	-											
⑤	-			⑩	-											




图例符号	A-091
	竣工图

 


- ・外壁は水洗い(5~15Mpa)後、下地調整+ 図示仕上げとする。
- ・外壁のシーリングは全て【新設】とする。

項目	補修方法	数量

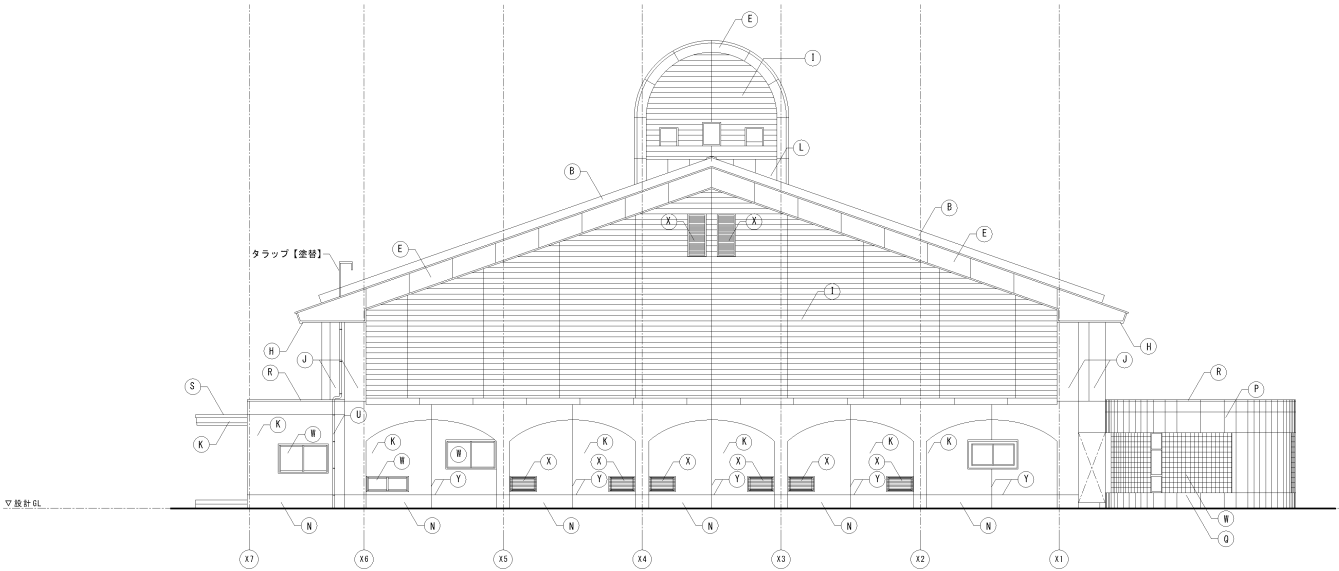

東立面図 S=1/100

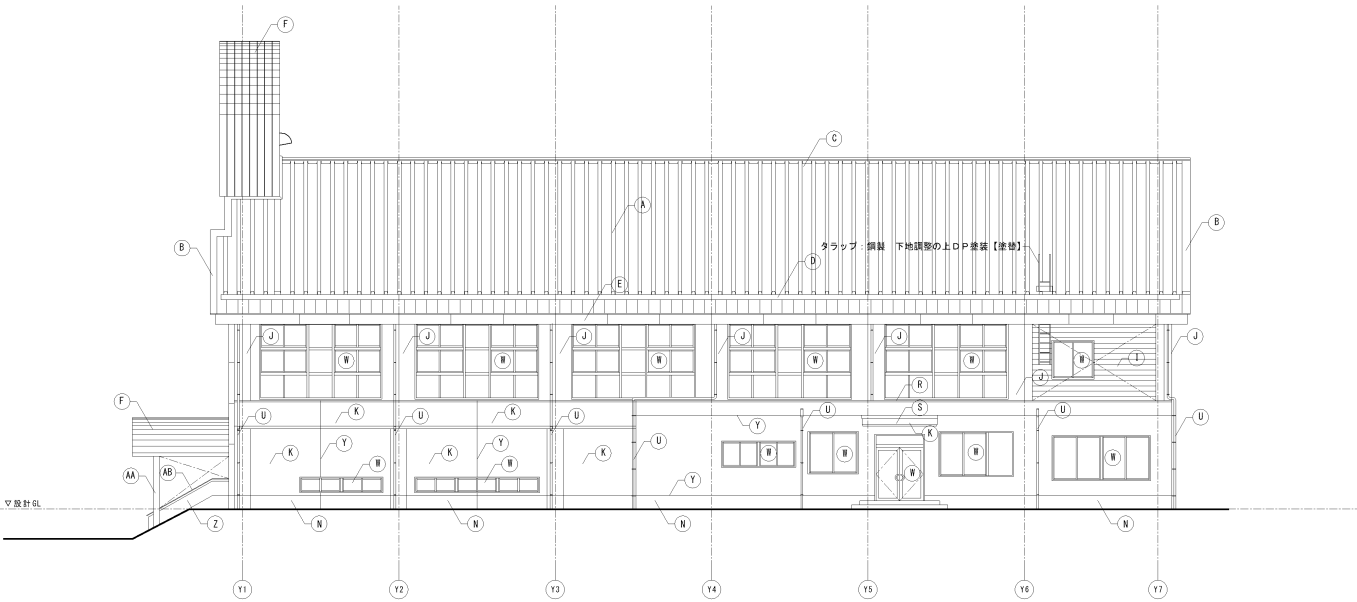

南立面図 S=1/100

凡例					梶岡建設株式会社	図例	図例	図例	2021年4月 A1: 1/100 A3: 1/200	工事名称 美咲町立加美小学校大規模改修工事（2期工事） 屋内運動場 立面図2（改修後）	図面番号 A-099 竣工図