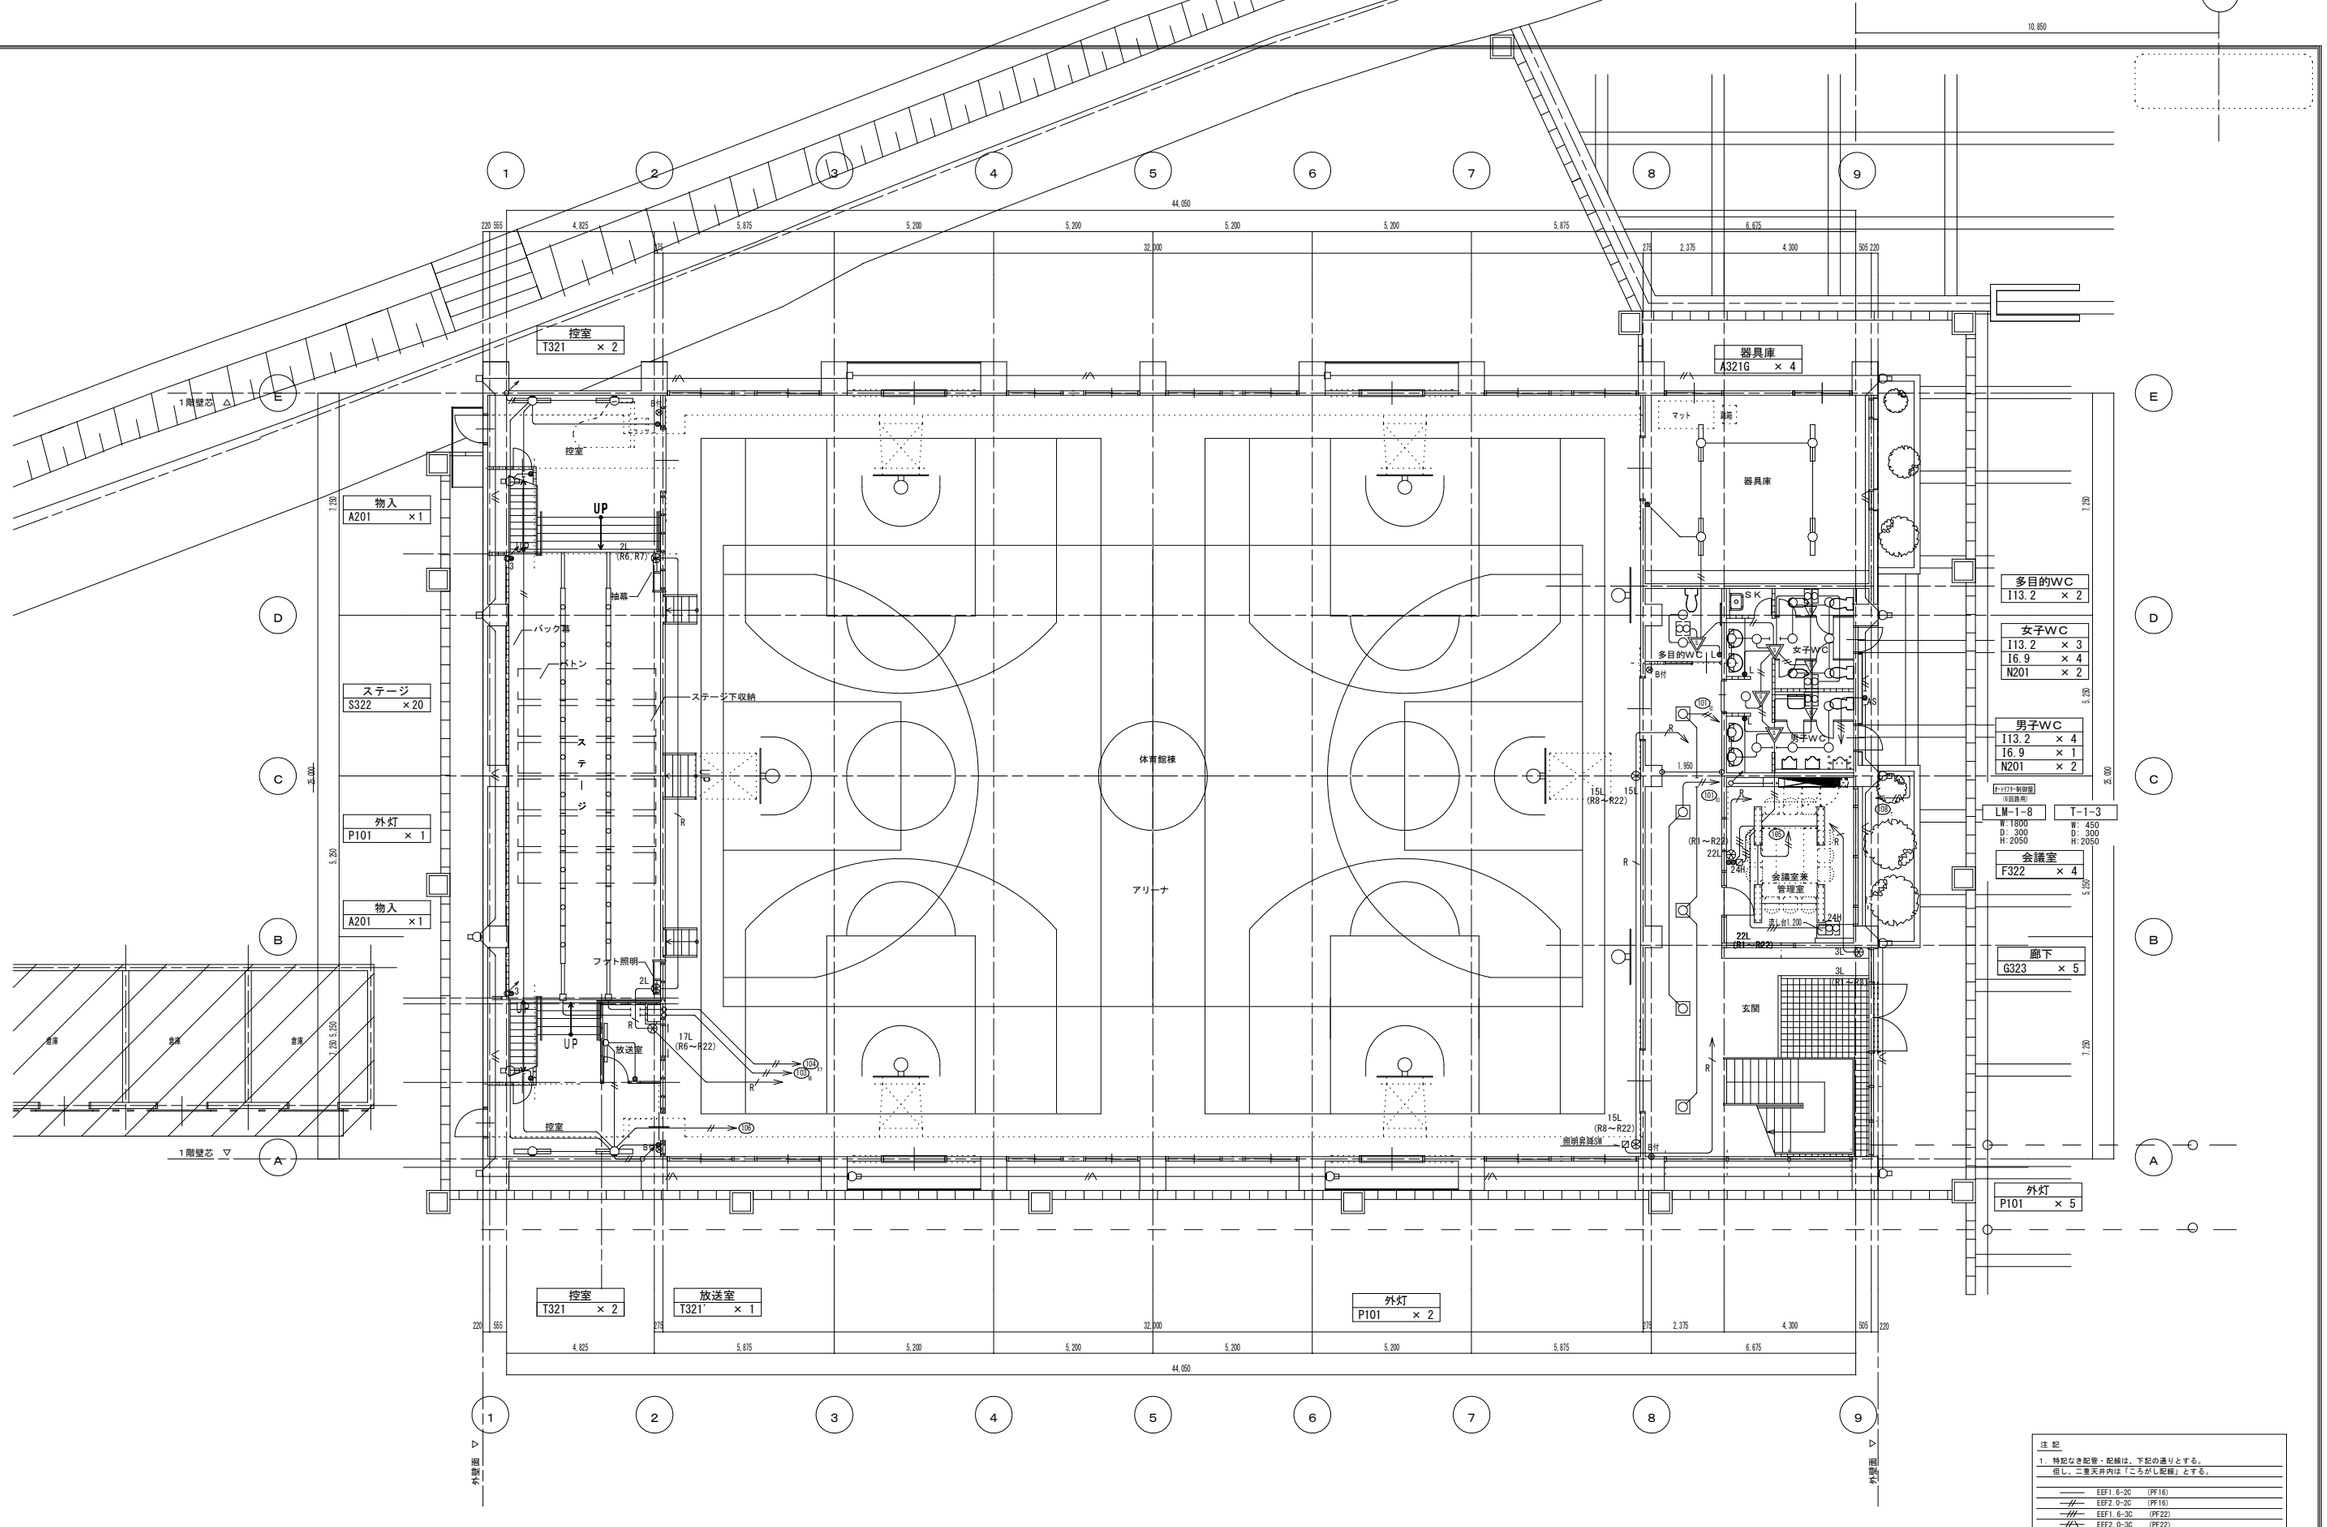


注記

1. 特記なき配管・配線は、下記の通りとする。
   但し、二重天井内は「こうがし配線」とする。

EEF1.6-2C	(PF16)
EEF2.0-2C	(PF16)
EEF1.6-3C	(PF22)
EEF2.0-3C	(PF22)
EEF1.6-2Cx2	(PF22)
EEF1.6-2C+3C	(PF28)
CPEE1.2-2C	(PF16)
人感センサー（親器）	
人感センサー（子器）	
24H 24時間換気スイッチ（支給品取付）	

〒700-0971 岡山市北区野田3丁目18番20号
(086)244-2611
1級建築士第223172号 石田 政史

JOB CORD
21-02-11

CONSTRUCTION
美咲町立中央中学校新築工事
竣工図

作成日
2011/8/31


No.
E-23

DRAWN
電灯設備 屋内運動場棟１階平面図

SCALE
A1:1/100
A3:1/200

承認 | 確認 | 作図

（株） 木村建築設計事務所
〒700－0971 岡山市野田3丁目18番20号（086）244－2611
1級建築士事務所第1486号 管理建築士1級第65709号 木村 旭

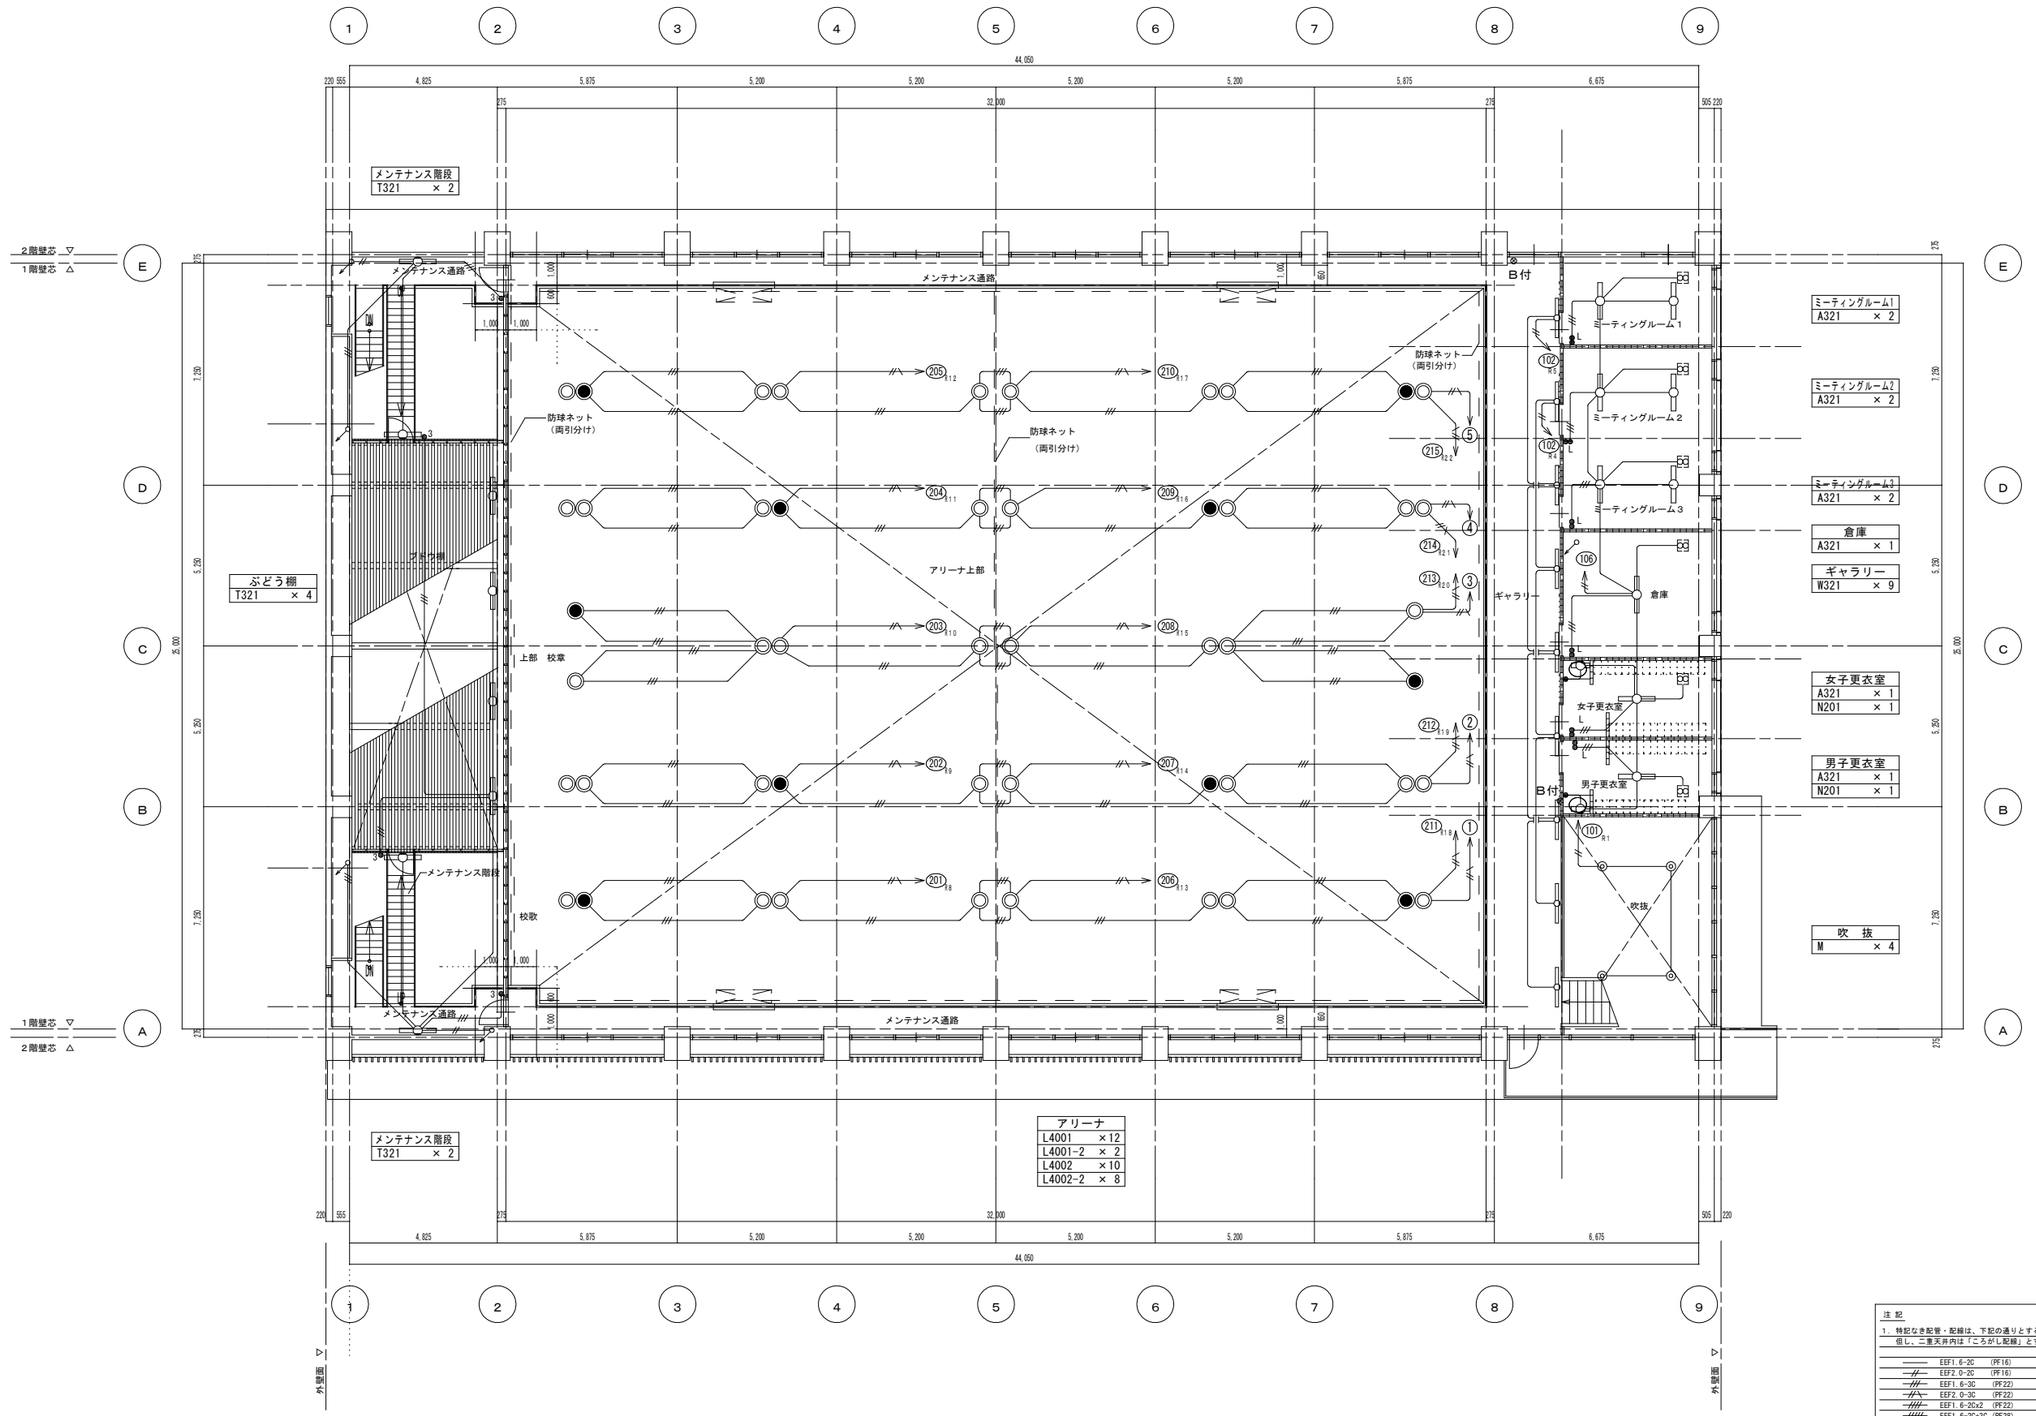

注記

1．特記なき配管・配線は、下記の通りとする。
但し、二重天井内は「ころがし配線」とする。

EEF1.6-2C	(PF16)
EEF2.0-2C	(PF16)
EEF1.6-3C	(PF22)
EEF2.0-3C	(PF22)
EEF1.6-2Cx2	(PF22)
EEF1.6-2C+3C	(PF28)
CPEE1.2-2C	(PF16)
人感センサー（親器）	
人感センサー（子器）	
24H	24時間換気スイッチ（支給品取付）

〒700-0971 岡山市北区野田3丁目18番20号
(086)244-2611
1級建築士第223172号 石田 政史

JOB CORD
21-02-11

CONSTRUCTION
美咲町立中央中学校新築工事 竣工図

作成日 2011/8/31

No. E-24

DRAWN
電灯設備 屋内運動場棟2階平面図

SCALE A1:1/100 A3:1/200

承認 | 確認 | 作図

（株）木村建築設計事務所
〒700-0971 岡山市野田3丁目18番20号（086）244-2611
1級建築士事務所第1486号 管理建築士1級第65709号 木村 旭

照明器具姿図

A



A201：FT21305 SL16
A321：FHT41307N PM9
A322：FHT42307N PM9

A201	FHF 20w×1	
A321	FHF 32w×1	
A322	FHF 32w×2	
A321G	FHF 32w×1（ガード付）	

B



FHT42384NM PH9

B322	FHF 32w×2 (WP)	


C



FHT42764 PA9

C322	FHF 32w×2	

D

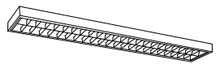

FHT42961K PH9

D322	FHF 32W×2	


E



E321 ：FHT41092 PA9
E321−2：FHT41093 PA9

E321	FHF 32W×1	
E321−2	FHF 32W×1	


F

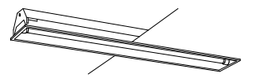

F321：FHR41857 PH9
F322：FHR42848 PA9

F321	FHF 32W×1	
F322	FHF 32W×2	


G

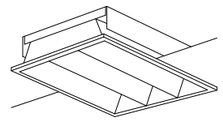

G323：FHR33310N PR9
G453：FHR53310 PN9

G323	FHP 32W×3	
G453	FHP 45W×3	

H

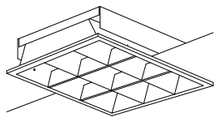

FHR53311 PN9

H453	FHP 45W×3	

I



I 6.9：LEDD66001MW LS1
I13.2：LEDD70001FW LS9

I6.9	LED 6.9W	
I13.2	LED 13.2W	

J




LEDG85901 LS

J6.4	LED 6.4W （軒下用）	


K

L

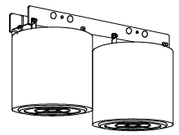

L2501	MF250w×1 （オートリフター付）	
L4001	MF400w×1 （オートリフター付）	
L4001−2	MF400w×1 （光補償装置付） （オートリフター付）	
L4002	MF400w×2 （オートリフター付）	
L4002−2	MF400w×2 （光補償装置付） （オートリフター付）	

M

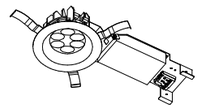

LEDD90001W LD9

M	LED150W	

N



FB20001E

N201	FL 20W×1	

O


P



BFB13149Z

P101	FPL 15W×1 (WP)	


Q

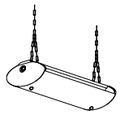

GRW06101 SL16

Q061	GL 6W×1 (WP)	

R

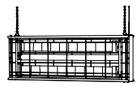

FFC-21401 PS17

R201	FL 20W×1	

S



S322 ：FHT42107MK PA9
S321W：FHT41185MK PN9

S322	FHF 32w×2	
S322W	FHF 32w×2（WP・ガード付）	

T




T321 ：FHT41207MK PM9
T321'：FHT41207MK PA9
T321W：FHT41186NK PN9

T321	FHF 32w×1	
T321'	FHF 32w×1	
T321W	FHF 32w×1 (WP)	

U

V

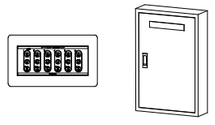

HUD20036NK

	オートリフター制御盤（6回路用）	

W



FVB32107

W321	FHF 32W×1	

ア

電池内蔵



アBL	避難口誘導灯 B級・BL形 （片面型）	

ア

電池内蔵



アBLG	避難口誘導灯 B級・BL形 （片面型） （ガード付）	

イ


電池内蔵



イBL	避難口誘導灯 B級・BL形 （片面型）	

ウ

電池内蔵

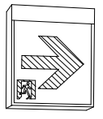

ウBL	通路誘導灯 B級・BL形 （片面型）	

エ

電球：蛍光ランプ
ソケット：ポリプチレンテレフタート樹脂
電線：架橋ポリエチレン電線
備考：電池内蔵型

階数表示付



FHTS41860YK PD9


FHF32EX−N−H　保守率0．65

器具取付高さ		2.1m	2.4m	2.6m	3.0m	3.5m	4.0m	4.5m	5.0m
単体配置	A1	4.5	4.7	4.7	4.7	4.7	4.7	4.6	4.5
	A'1	3.2	3.3	3.4	3.6	3.9	4.2	4.4	4.6
	B1	4.2	4.4	4.6	4.8	5.1	5.3	5.4	5.5

エ321	FHF32W×1	
	階段非常照明器具	
	階段通路誘導灯兼用型 （ひとセンサ段調光）	

オ

電球：白熱灯
ソケット：ポリフェニレンサルファイド樹脂
電線：けい素ゴム絶縁電線
備考：電池内蔵型

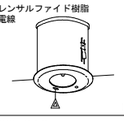

IEM13221HN

JB3．6V13W−Y46　保守率0．79

器具取付高さ		2.1m	2.4m	2.6m	3.0m	3.5m	4.0m	4.5m	5.0m
単体配置	A1	4.0	4.3	4.6	4.2	2.0	—	—	—
直線配置	A2	8.6	9.6	10.2	11.2	12.2	12.4	10.2	5.0
四角配置	A4	6.9	7.7	8.2	9.0	10.0	10.9	10.2	5.0

オ13	JE 3．6V 13w×1	

オ

電球：白熱灯
ソケット：ポリフェニレンサルファイド樹脂
電線：けい素ゴム絶縁電線
備考：電池内蔵型



IEM30223HN

JB8．8V30W　保守率0．79

器具取付高さ		3.0m	3.5m	4.0m	4.5m	5.0m	6.0m	7.5m
単体配置	A1	5.9	6.7	7.2	6.8	7.2	7.2	4.4
直線配置	A2	12.8	14.6	16.2	17.2	18.8	19.2	19.8
四角配置	A4	9.6	11.1	12.4	13.6	14.8	16.6	18.8

オ30	JE 8．4V 30w×1	

カ

電球：白熱灯
ソケット：ポリフェニレンサルファイド樹脂
電線：けい素ゴム絶縁電線
備考：電池内蔵型




IEM13821HN

JE3．6V13W−Y46　保守率0．79

器具取付高さ		2.1m	2.4m	2.6m	3.0m	3.5m	4.0m	4.5m	5.0m
単体配置	A1	4.0	4.3	4.6	4.2	2.0	—	—	—
直線配置	A2	8.6	9.6	10.2	11.2	12.2	12.4	10.2	5.0
四角配置	A4	6.9	7.7	8.2	9.0	10.0	10.9	10.2	5.0

カ13	JE 3．6V 13w×1	

カ

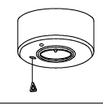

IEM30825HM

JE8．8V30W　保守率0．79

器具取付高さ		7.0m	8.0m	9.0m	10.0m	12.0m	14.0m	16.0m	18.0m
単体配置	A1	4.9	5.5	6.1	6.3	6.9	5.2	4.3	3.0
直線配置	A2	11.6	12.0	12.8	13.8	16.2	17.6	18.6	17.4
四角配置	A4	11.6	12.0	12.6	11.8	12.6	13.8	15.5	17.2

カ30	JE 3．6V 13w×1	

〒700−0971 岡山市北区野田3丁目18番20号
(086)244−2611
1級建築士第223172号 石田 政史

JOB CORD
21−02−11

CONSTRUCTION
美咲町立中央中学校新築工事　竣工図

作成日
2011/8/31

No.
E−20

DRAWN
照明器具姿図

SCALE
A1:N/S
A3:N/S

承認 | 確認 | 作図

（株）木村建築設計事務所
〒700−0971 岡山市野田3丁目18番20号（086）244−2611
1級建築士事務所第1486号 管理建築士1級第65709号 木村 旭